


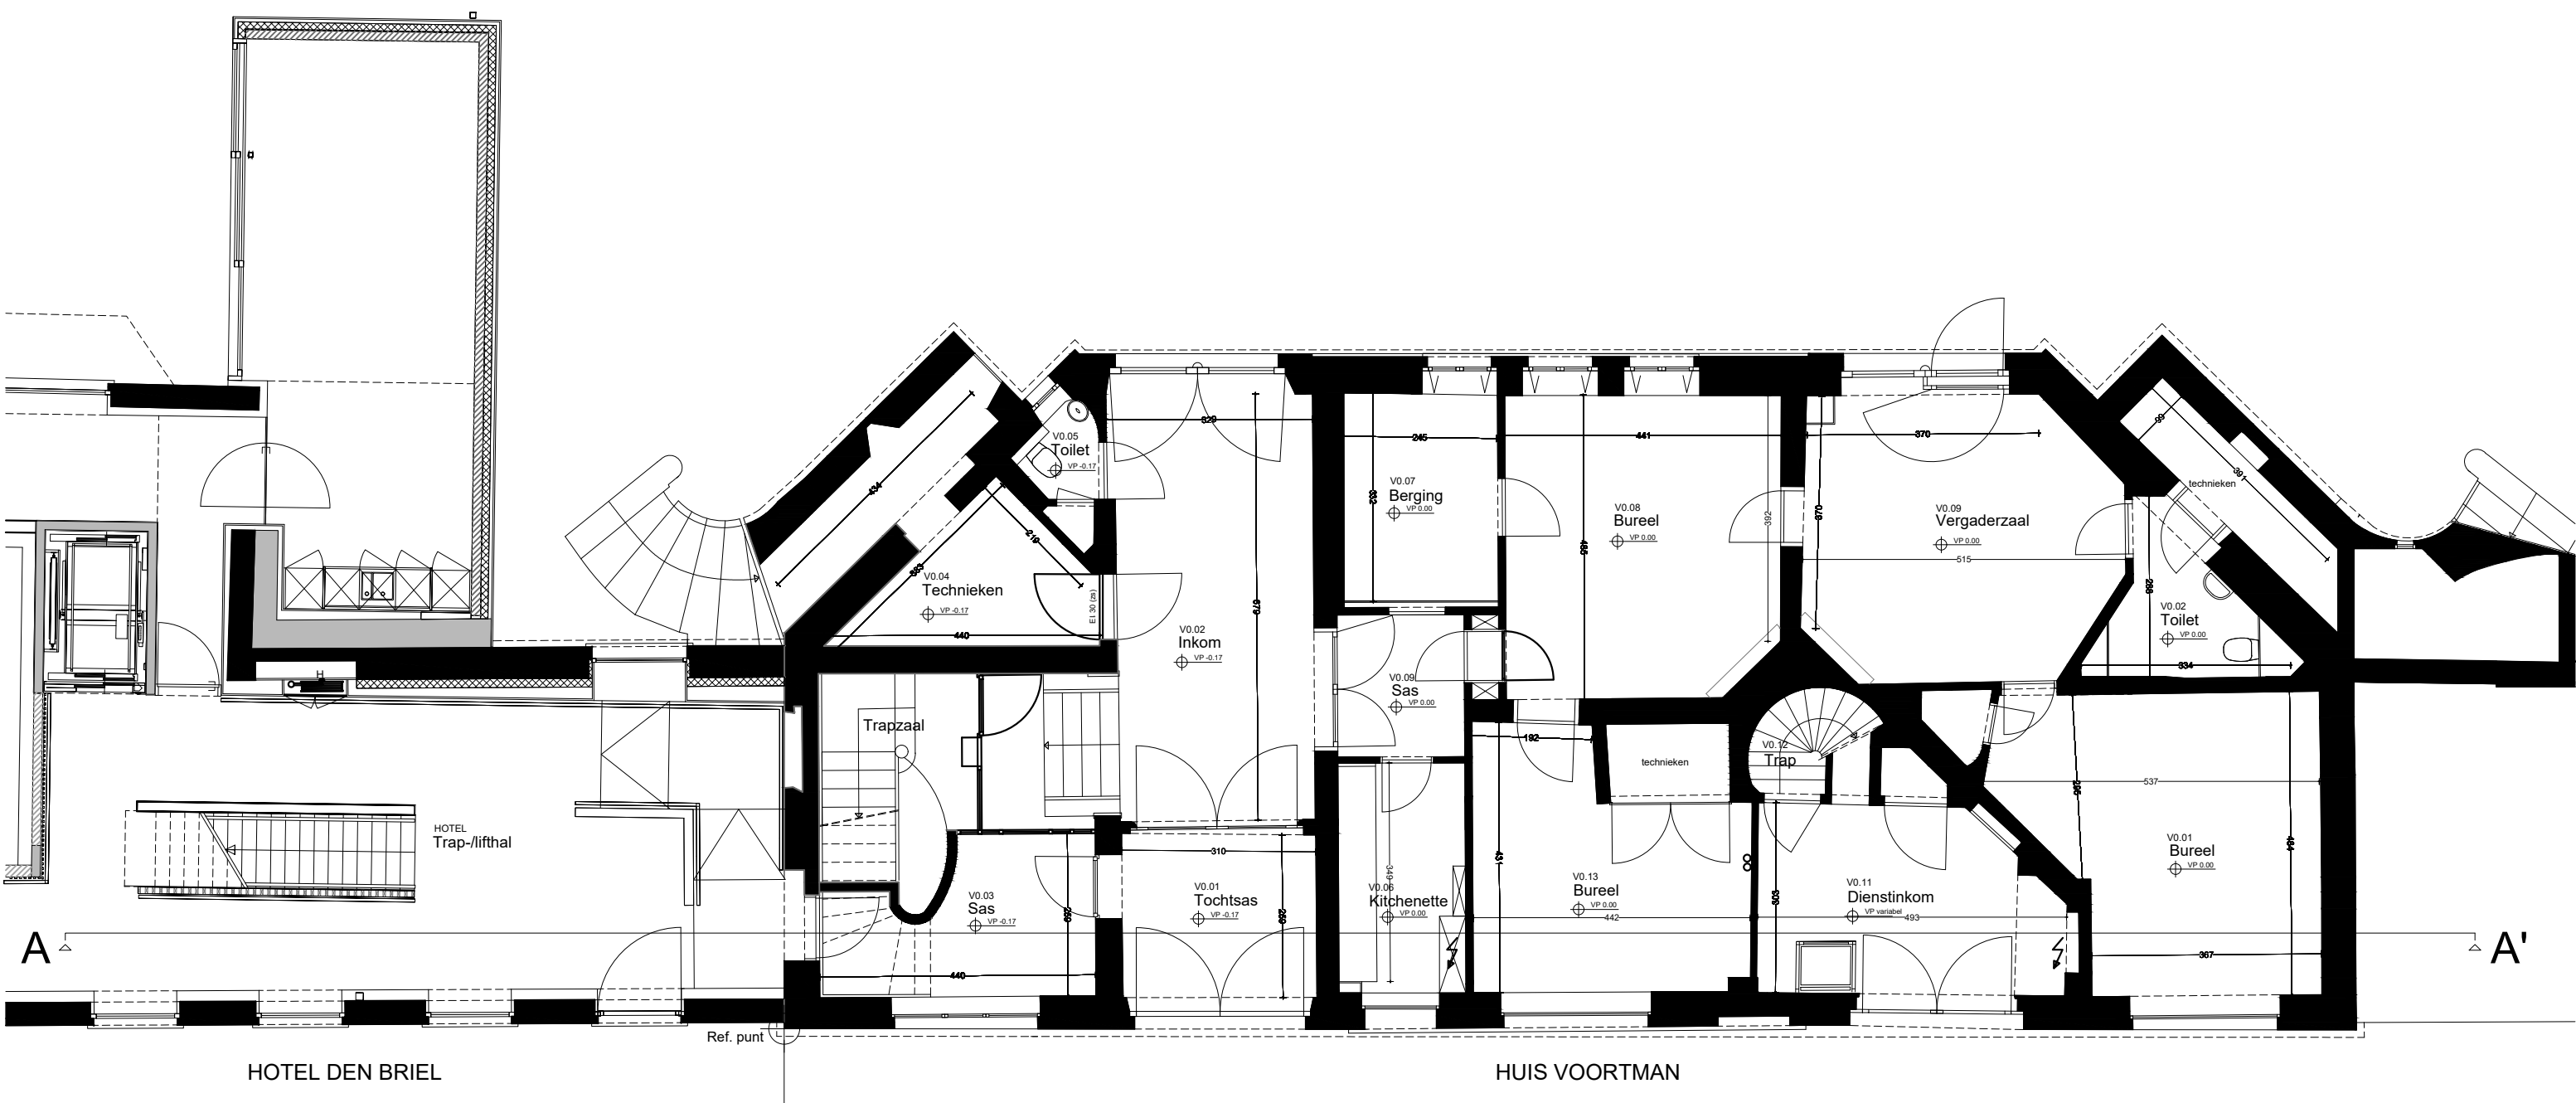

Maatvoering in cm


1521
06/05/24

HUIS VOORTMAN
VOGELENZANG 24-24A - 9000 GENT

GELIJKVLOERS



AS BUILT

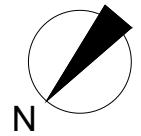

1/100



UV_P_0_Gelijkvloers