


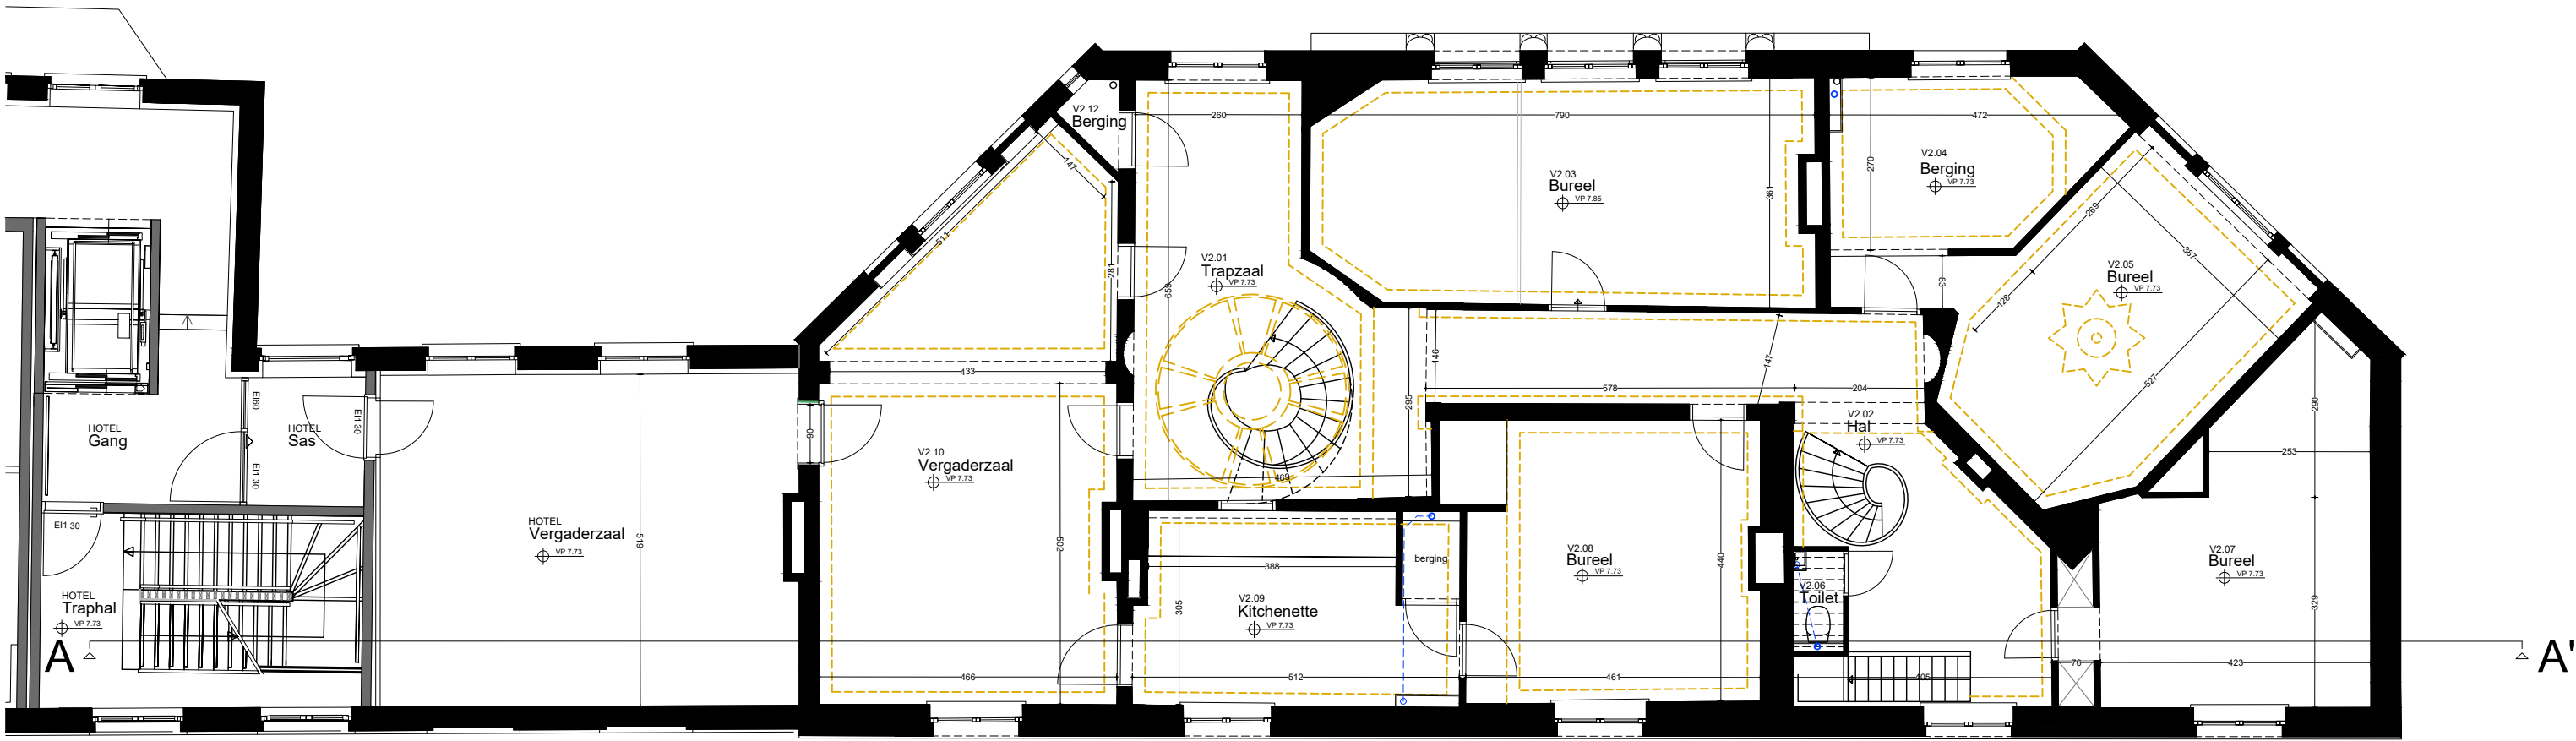

HOTEL DEN BRIEL

HUIS VOORTMAN


Maatvoering in cm

1521
06/05/24

HUIS VOORTMAN
VOGELENZANG 24-24A - 9000 GENT

AS BUILT

VERDIEPING 2

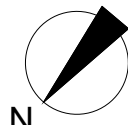

1/100



AS_Huis Voortman_P_2_Tweede verdieping