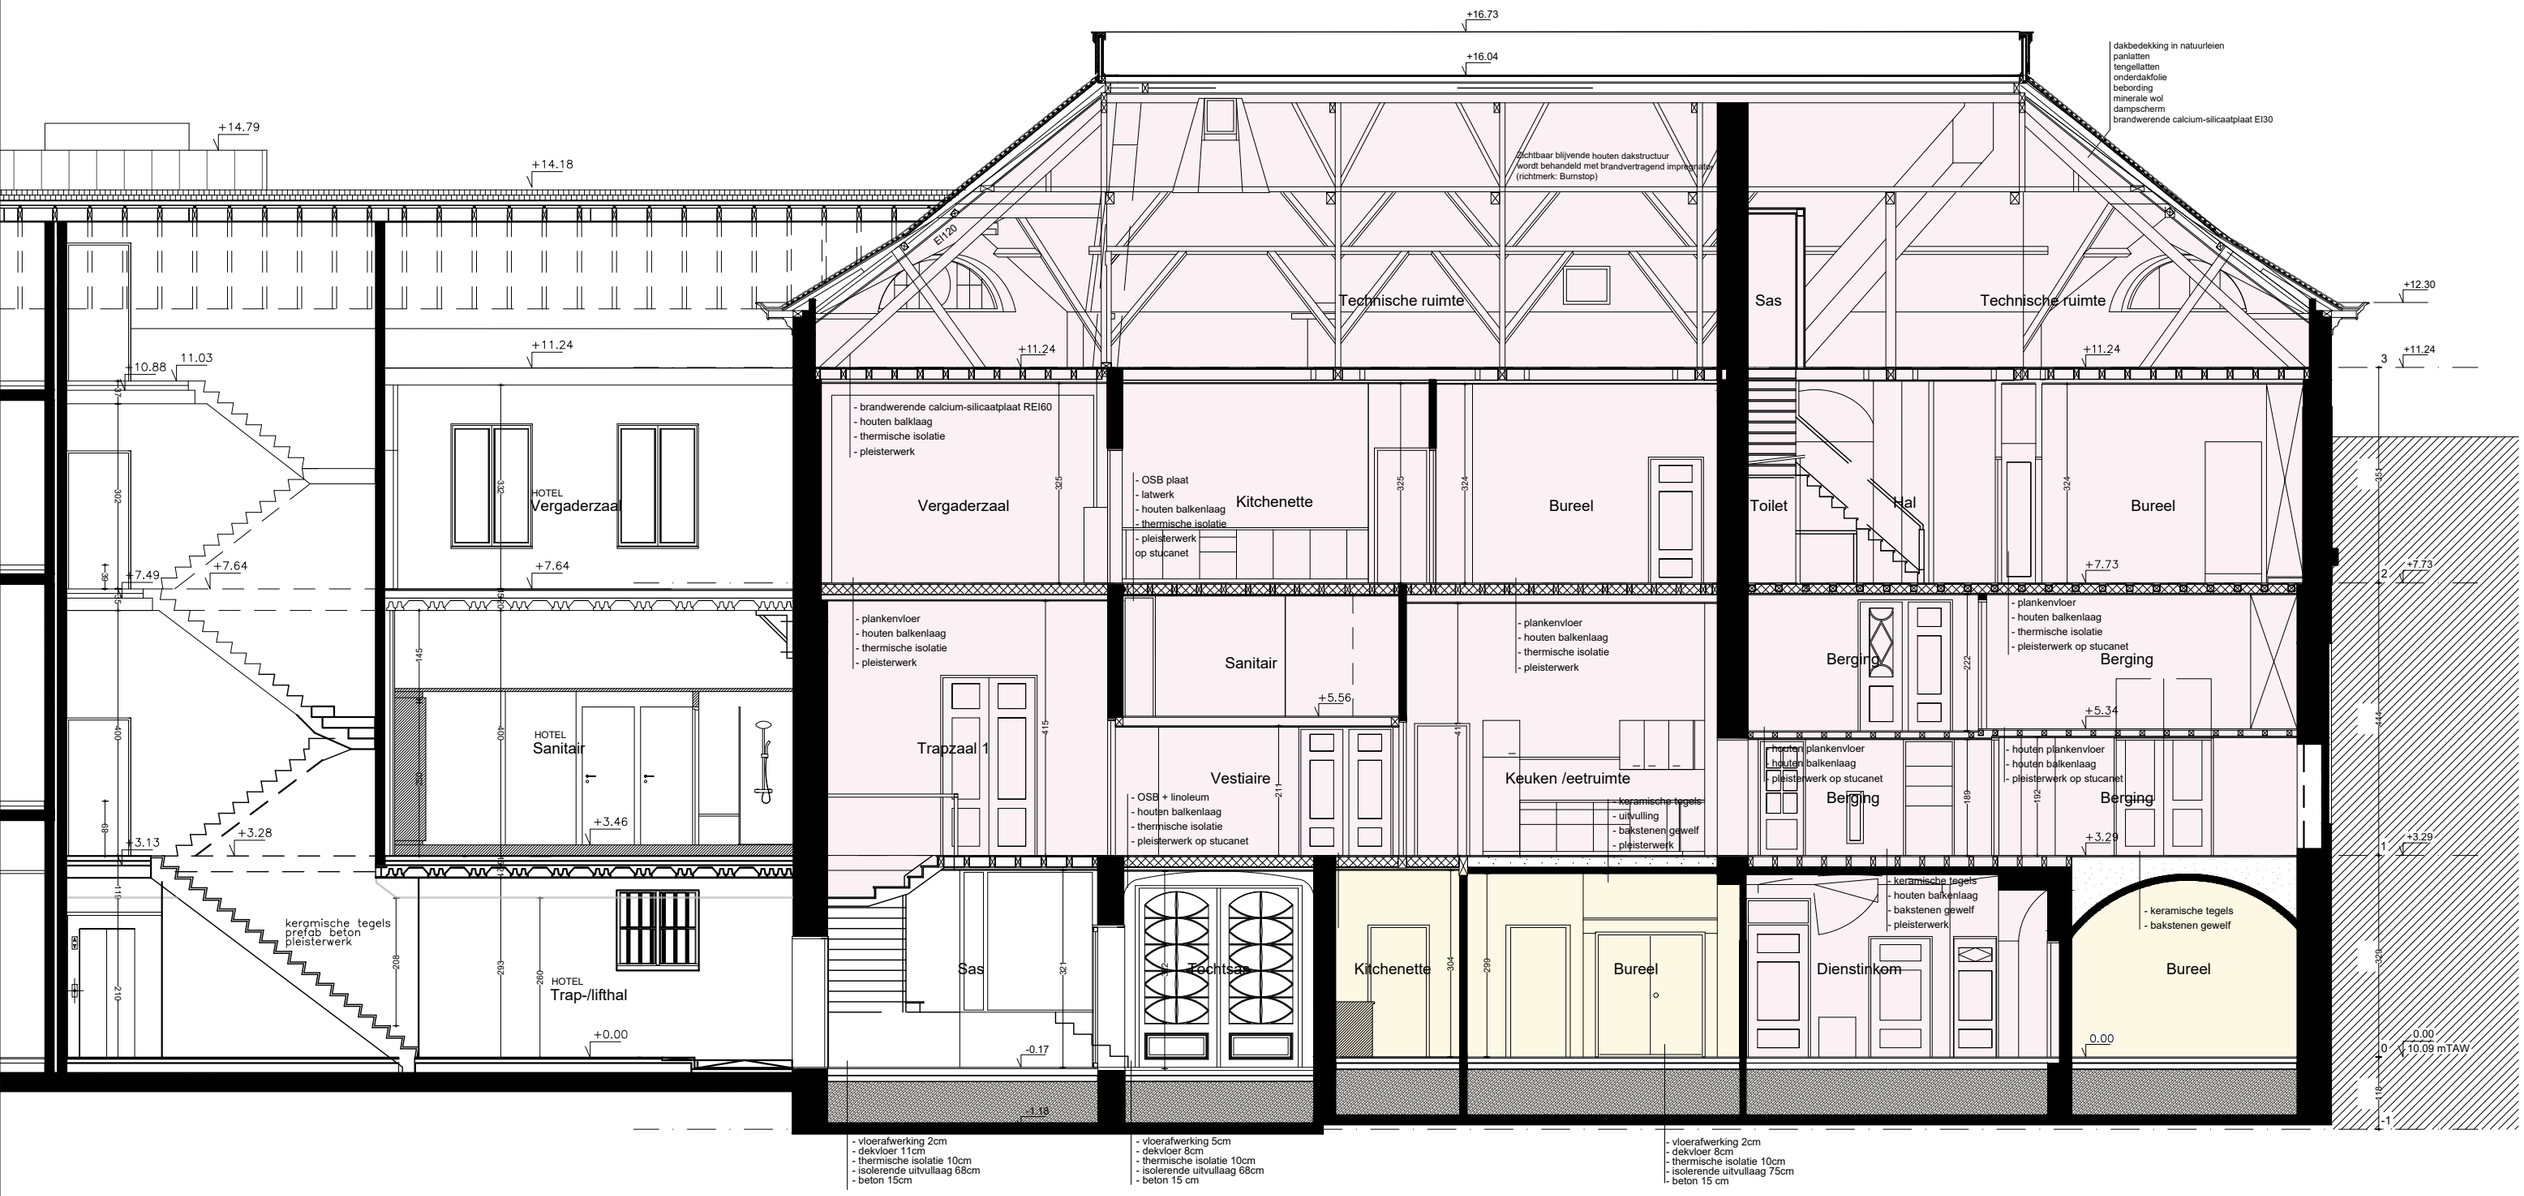

Maatvoering in cm

AS BUILT

1521 HUIS VOORTMAN

06/05/24 VOGELENZANG 24-24A - 9000 GENT

LANGSDOORSNEDE

BUXTA architecten

1/100

0 1m 5m

AS_Huis Voortman_S_1_SNEDE